


1F DINING 34seats

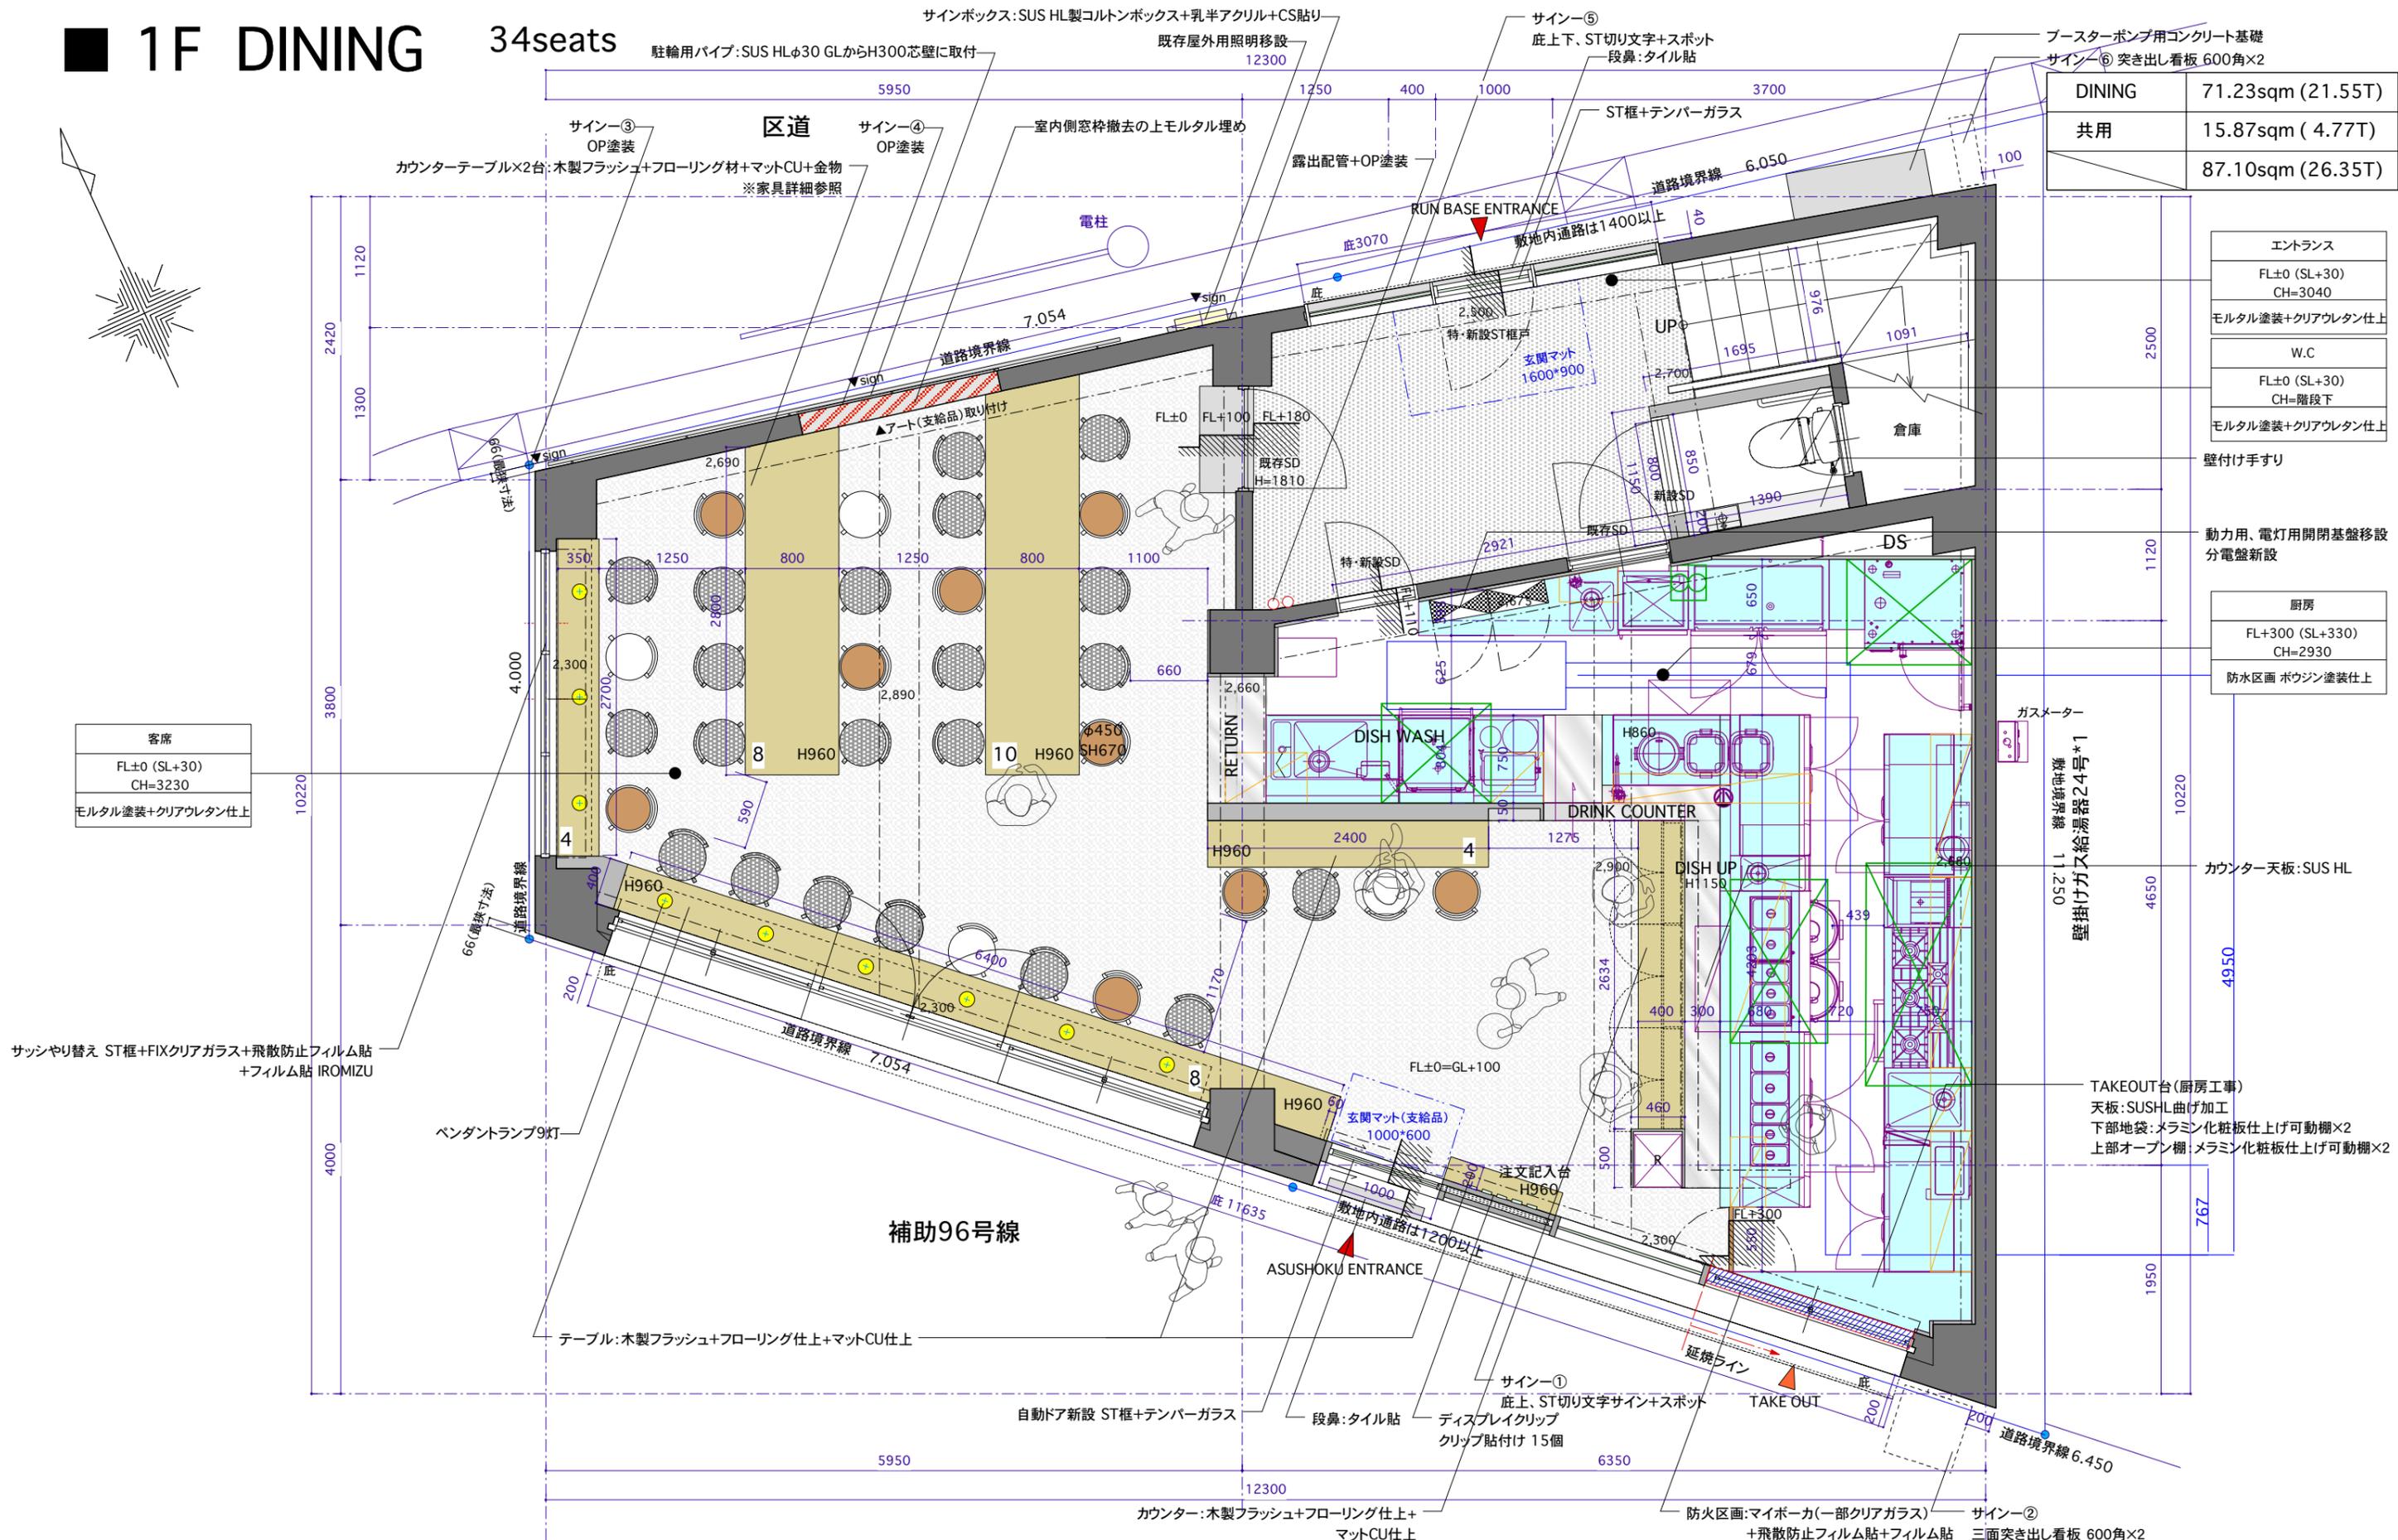

DINING	71.23sqm (21.55T)
共用	15.87sqm (4.77T)
	87.10sqm (26.35T)

エントランス	FL±0 (SL+30) CH=3040
モルタル塗装+クリアウレタン仕上	
W.C	FL±0 (SL+30) CH=階段下
モルタル塗装+クリアウレタン仕上	
壁付け手すり	
動力用、電灯用開閉基盤移設 分電盤新設	
厨房	FL+300 (SL+330) CH=2930
防水区画 ポウジン塗装仕上	

客席	FL±0 (SL+30) CH=3230
モルタル塗装+クリアウレタン仕上	

サッシやり替え ST框+FIXクリアガラス+飛散防止フィルム貼
+フィルム貼 IROMIZU

ガスメーター
敷地境界線
壁掛けガス給湯器24号*1
1.250

カウンター天板:SUS HL

TAKEOUT台(厨房工事)
天板:SUSHL曲げ加工
下部地袋:メラミン化粧板仕上げ可動棚×2
上部オープン棚:メラミン化粧板仕上げ可動棚×2



brownbag lab.
kyomachibori center bldg. #705, 1-17-16
Kyomachibori, nishi-ku, OSAKA

design	check	drawing	project
ABE	ABE	KURITA	仮称) 三錦ビルPJ/鹿屋アスリート食堂 /10over9(テンオーバーナイン)


title	1F 配置図 平面図
scale	1/50

date	23.JAN.2014 14.FEB.2014 20.FEB.2014(入札説明会) 27.MAR.2014[竣工図]
------	--

page No.

2F RUN BASE INFORMATION LOBBY

RUN BASE LOBBY	39.90sqm (12.07T)
STUDIO	31.33sqm (9.48T)
共用	15.87sqm (4.77T)
	87.10sqm (26.35T)

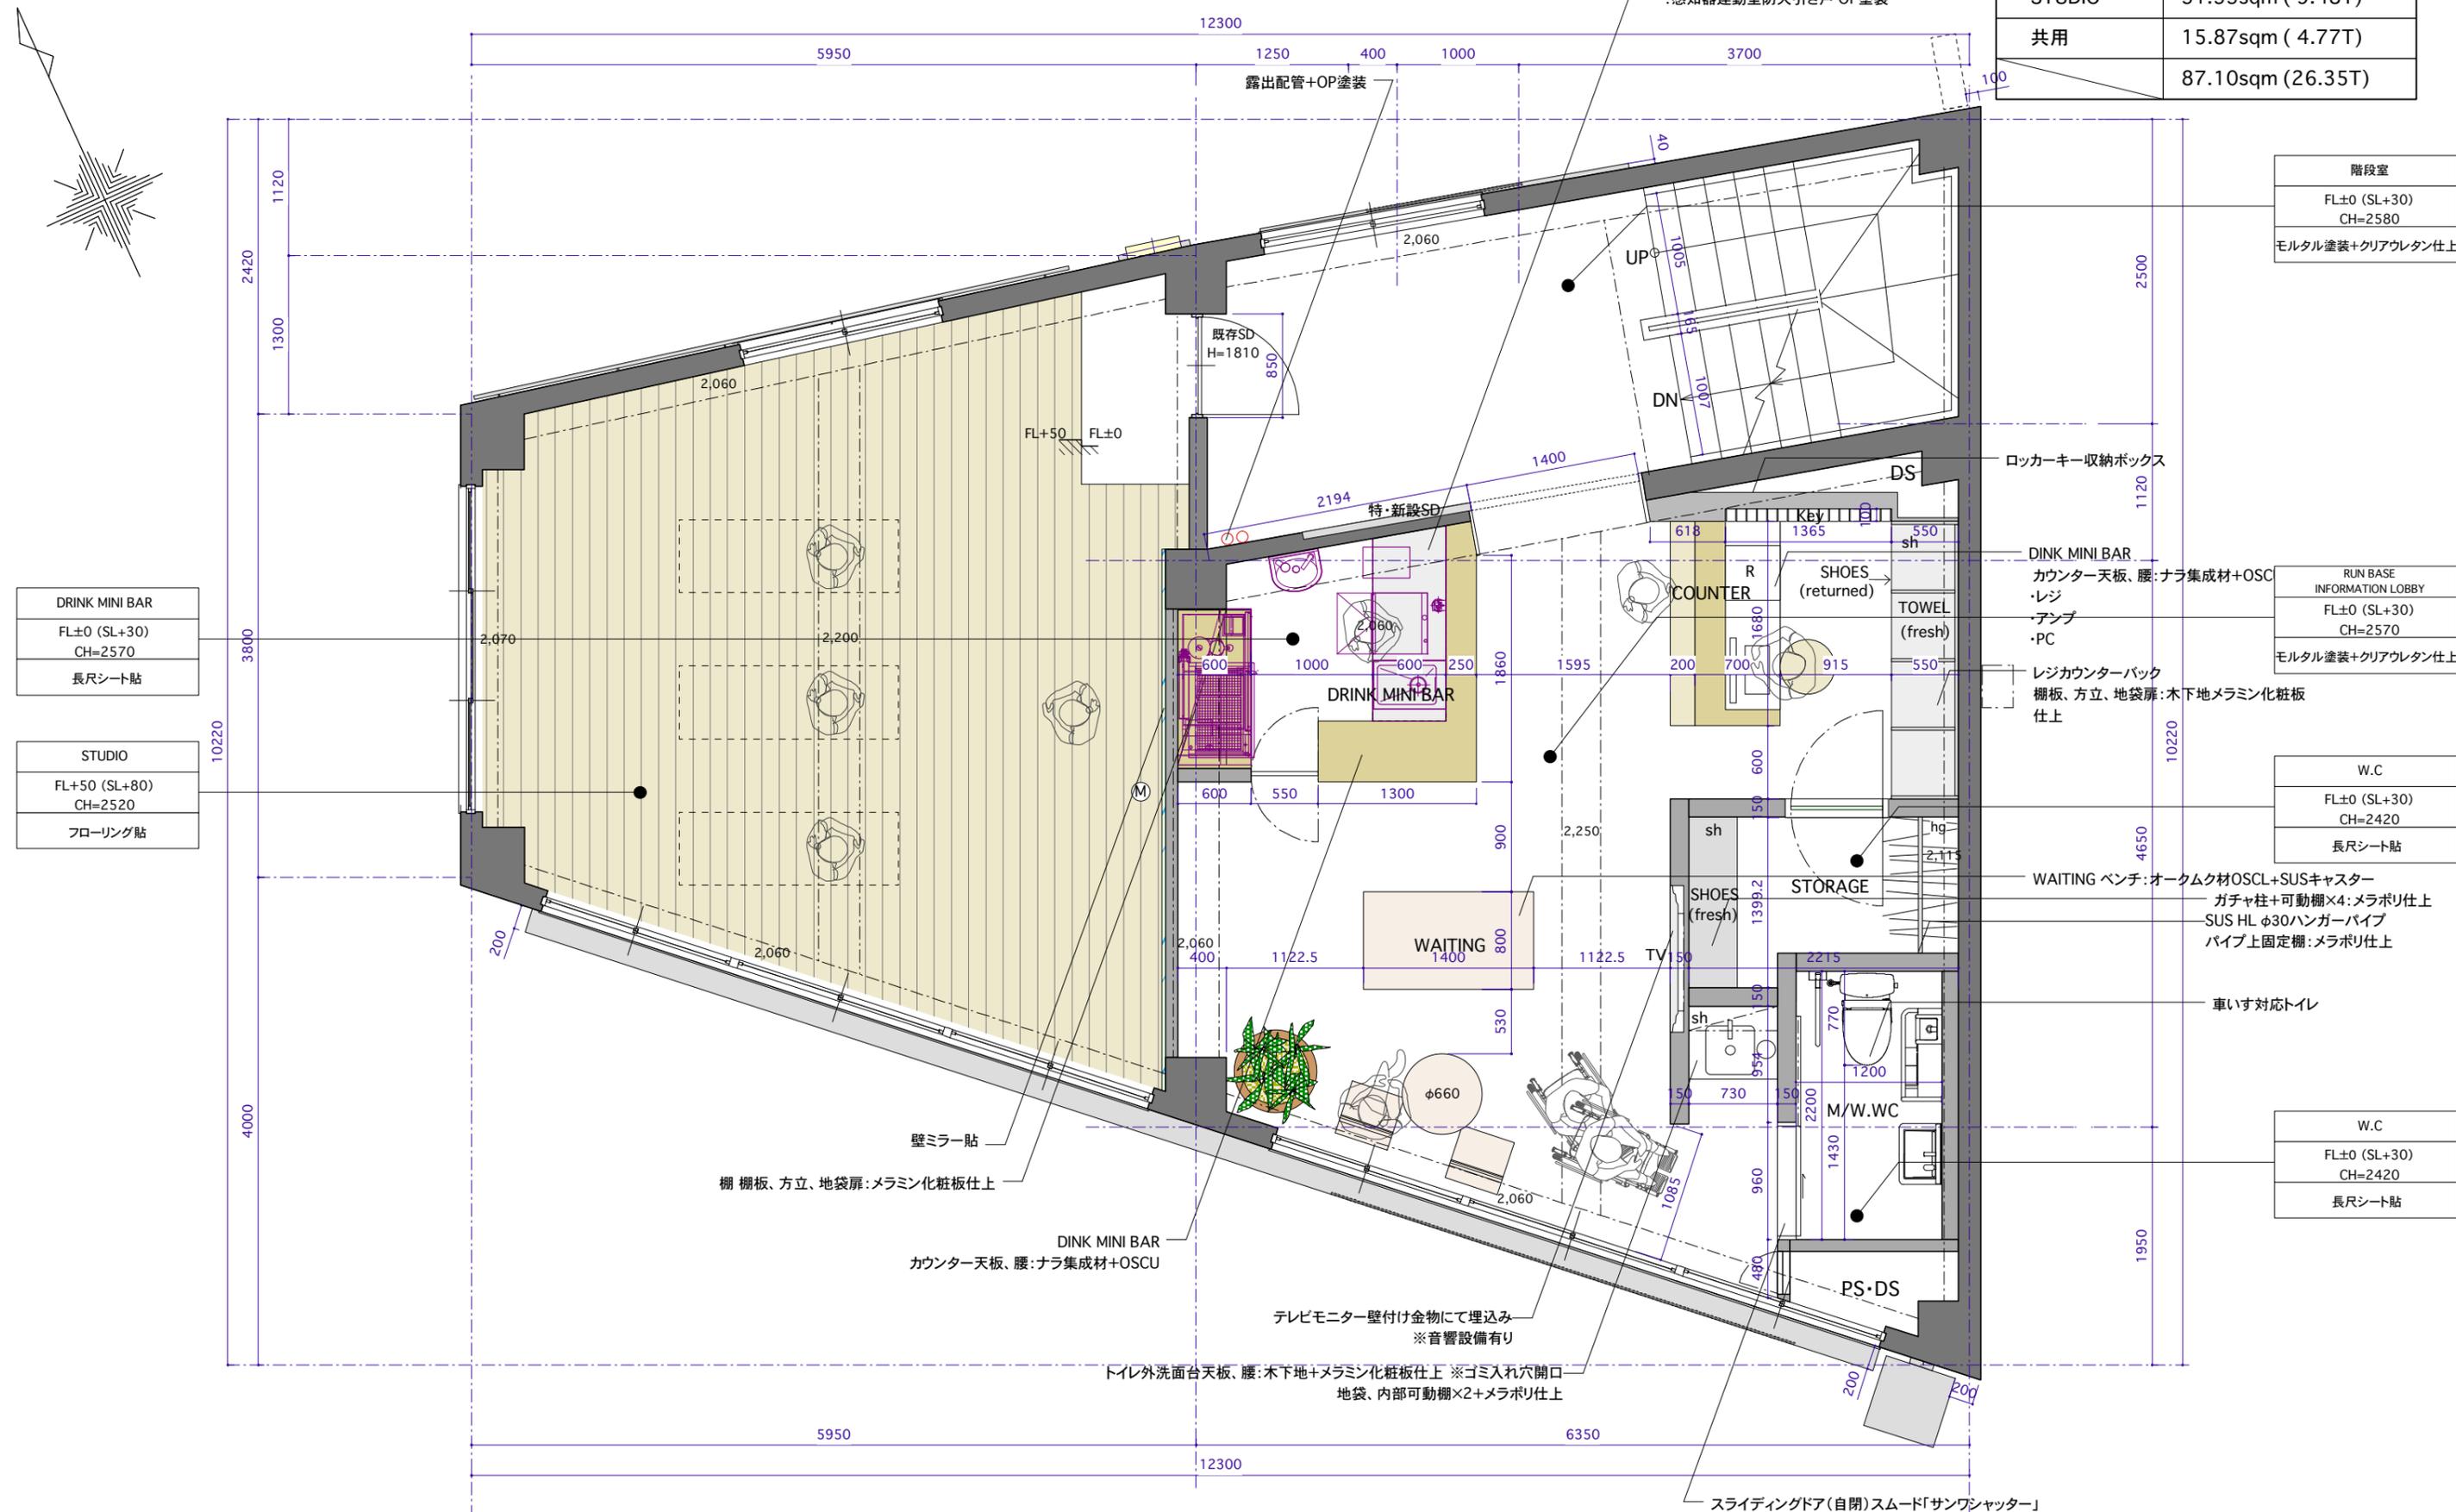

DRINK MINI BAR
FL±0 (SL+30)
CH=2570
長尺シート貼

STUDIO
FL+50 (SL+80)
CH=2520
フローリング貼

階段室
FL±0 (SL+30)
CH=2580
モルタル塗装+クリアウレタン仕上


RUN BASE INFORMATION LOBBY
FL±0 (SL+30)
CH=2570
モルタル塗装+クリアウレタン仕上

W.C
FL±0 (SL+30)
CH=2420
長尺シート貼

W.C
FL±0 (SL+30)
CH=2420
長尺シート貼

3F RUN BASE (MEN'S)

RUN BASE	62.96sqm (19.04T)
STOCK	8.27sqm (2.50T)
共用	15.87sqm (4.77T)
	87.10sqm (26.35T)

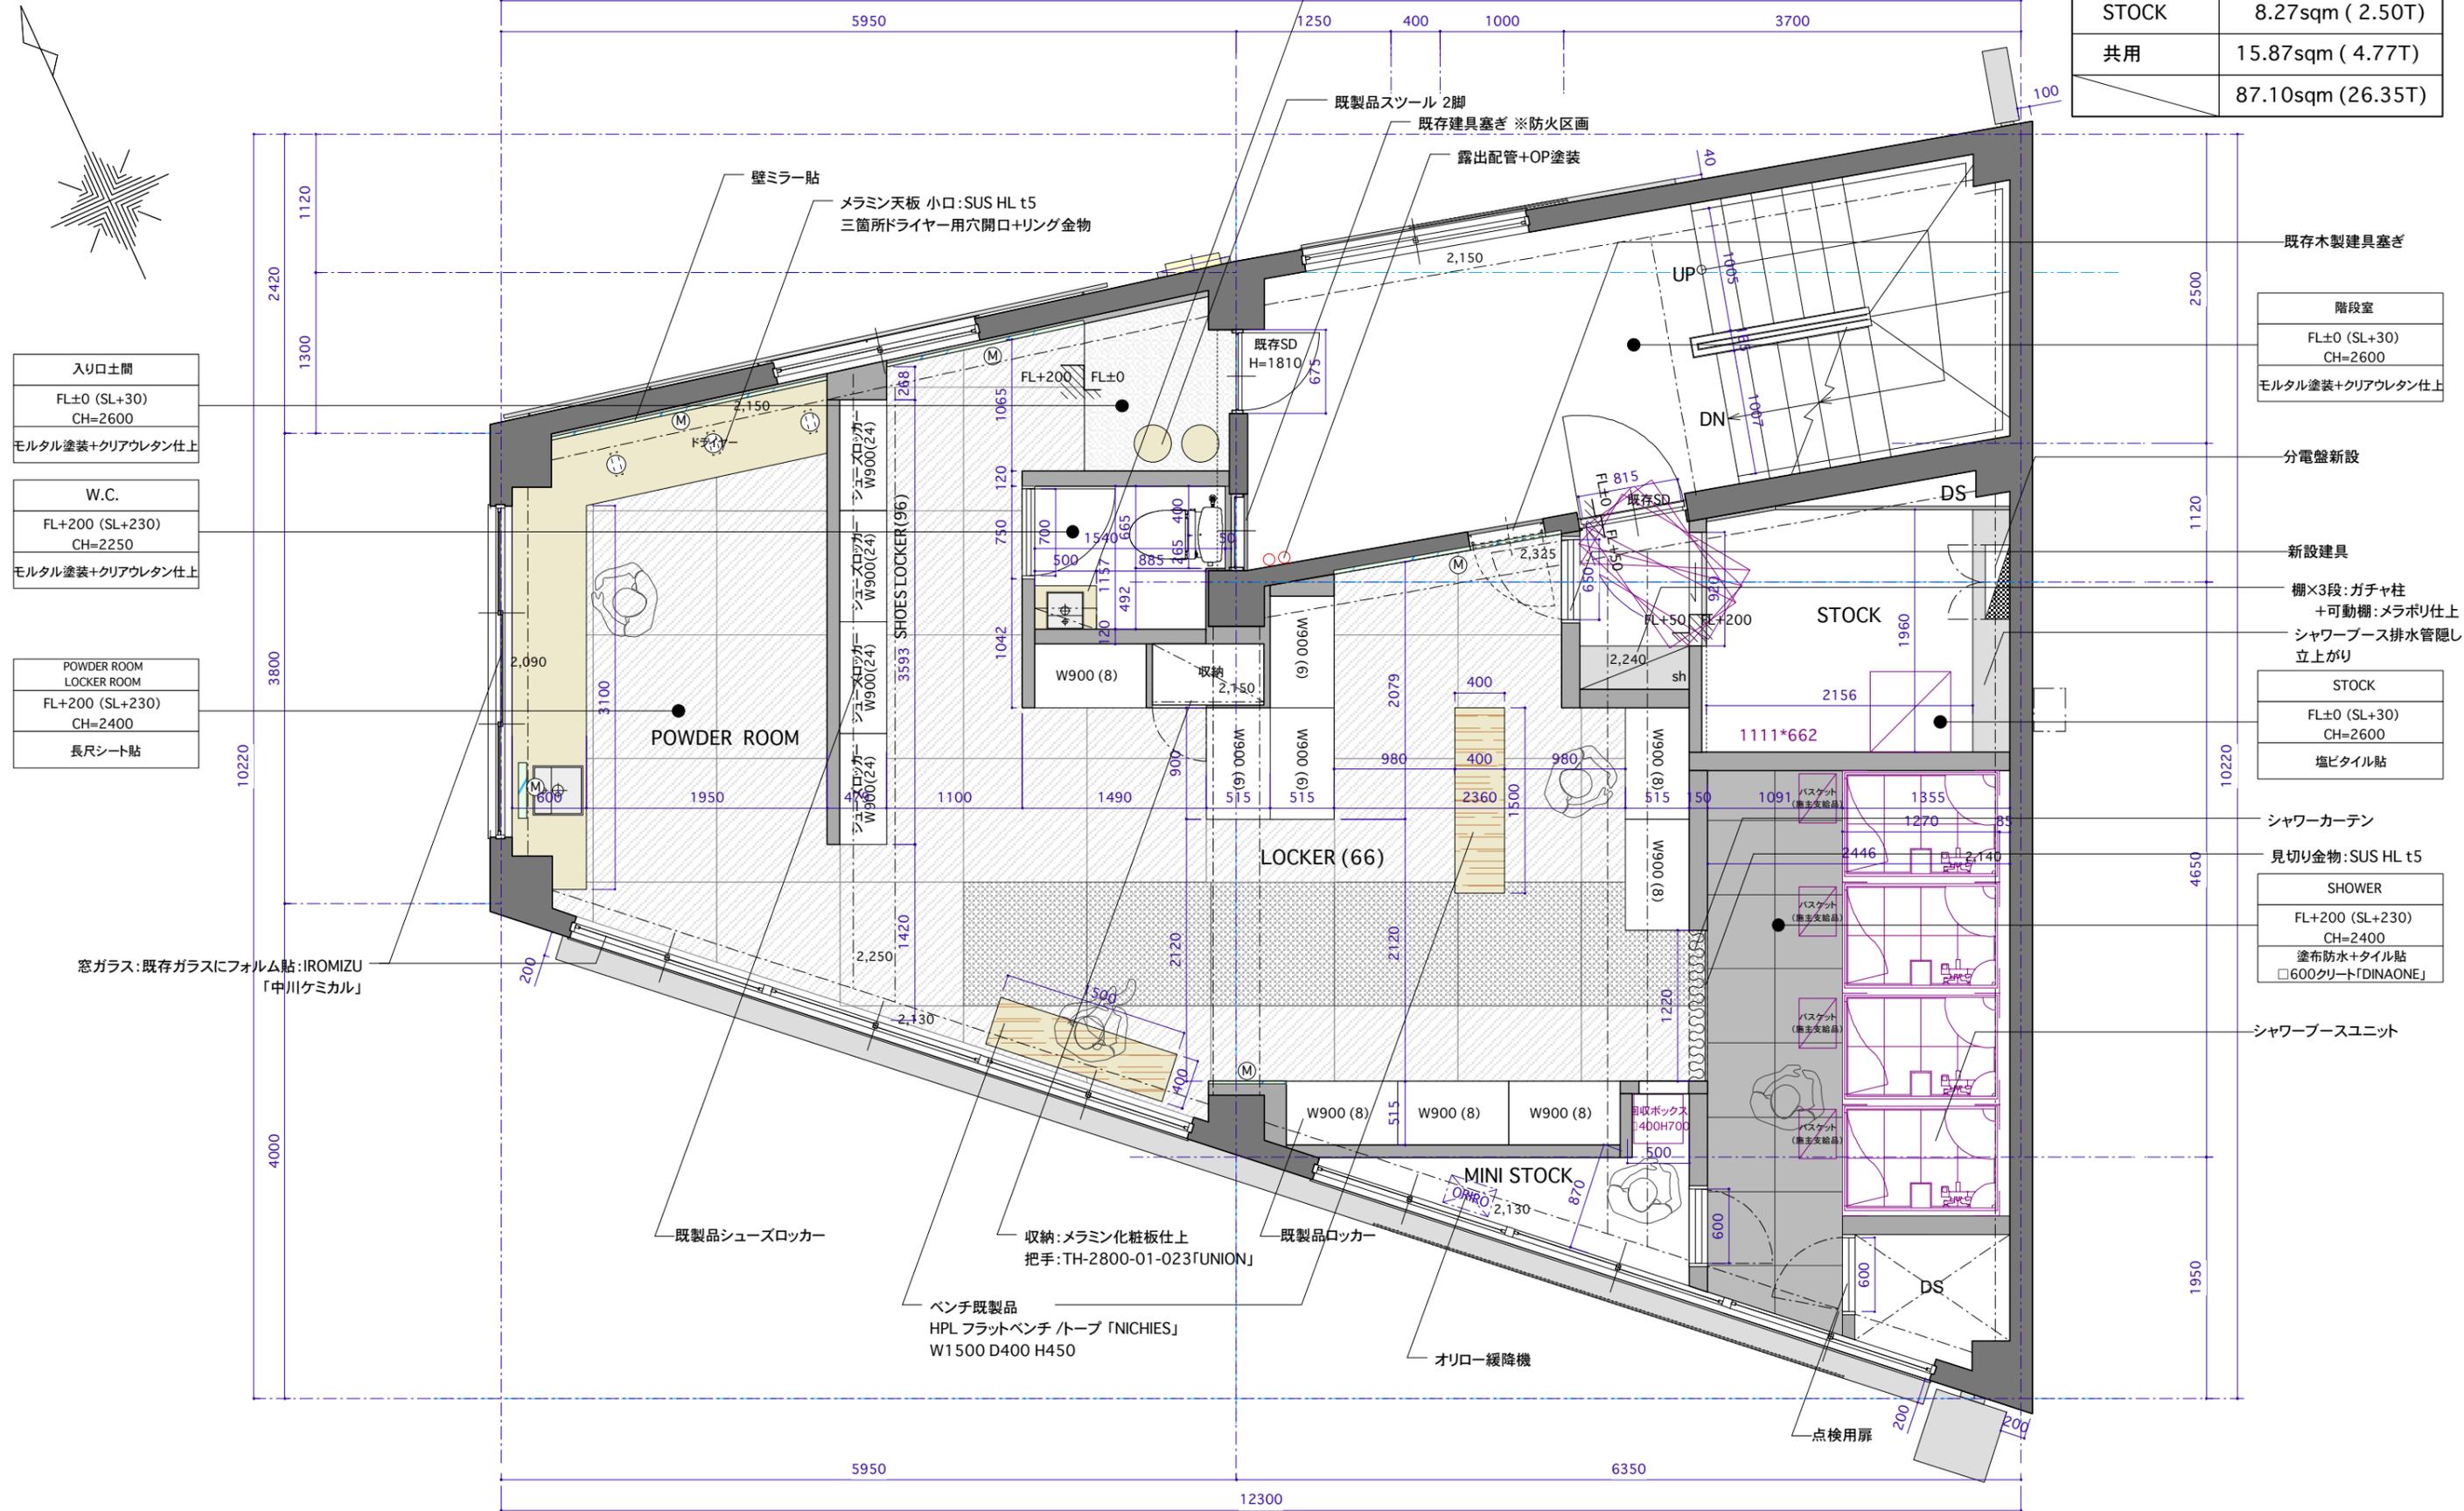

入り口土間
FL±0 (SL+30) CH=2600
モルタル塗装+クリアウレタン仕上

W.C.
FL+200 (SL+230) CH=2250
モルタル塗装+クリアウレタン仕上

POWDER ROOM LOCKER ROOM
FL+200 (SL+230) CH=2400
長尺シート貼

階段室
FL±0 (SL+30) CH=2600
モルタル塗装+クリアウレタン仕上

分電盤新設

新設建具
棚×3段:ガチャ柱
+可動棚:メラポリ仕上
シャワーブース排水管隠し
立上がり

STOCK
FL±0 (SL+30) CH=2600
塩ビタイル貼

シャワーカーテン


見切り金物:SUS HL t5

SHOWER
FL+200 (SL+230) CH=2400
塗布防水+タイル貼 □600クリア「DINAONE」

シャワーブースユニット

4F RUN BASE (LADIES')


RUN BASE	65.46sqm (19.80T)
STOCK	5.77sqm (1.75T)
共用	15.87sqm (4.77T)
	87.10sqm (26.35T)

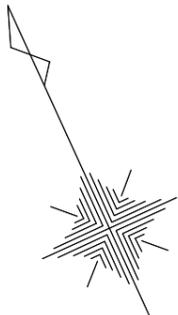

入り口土間
FL±0 (SL+30)
CH=2600
モルタル塗装+クリアウレタン仕上

W.C.
FL+200 (SL+230)
CH=2250
モルタル塗装+クリアウレタン仕上

POWDER ROOM LOCKER ROOM
FL+200 (SL+230)
CH=2400
長尺シート貼

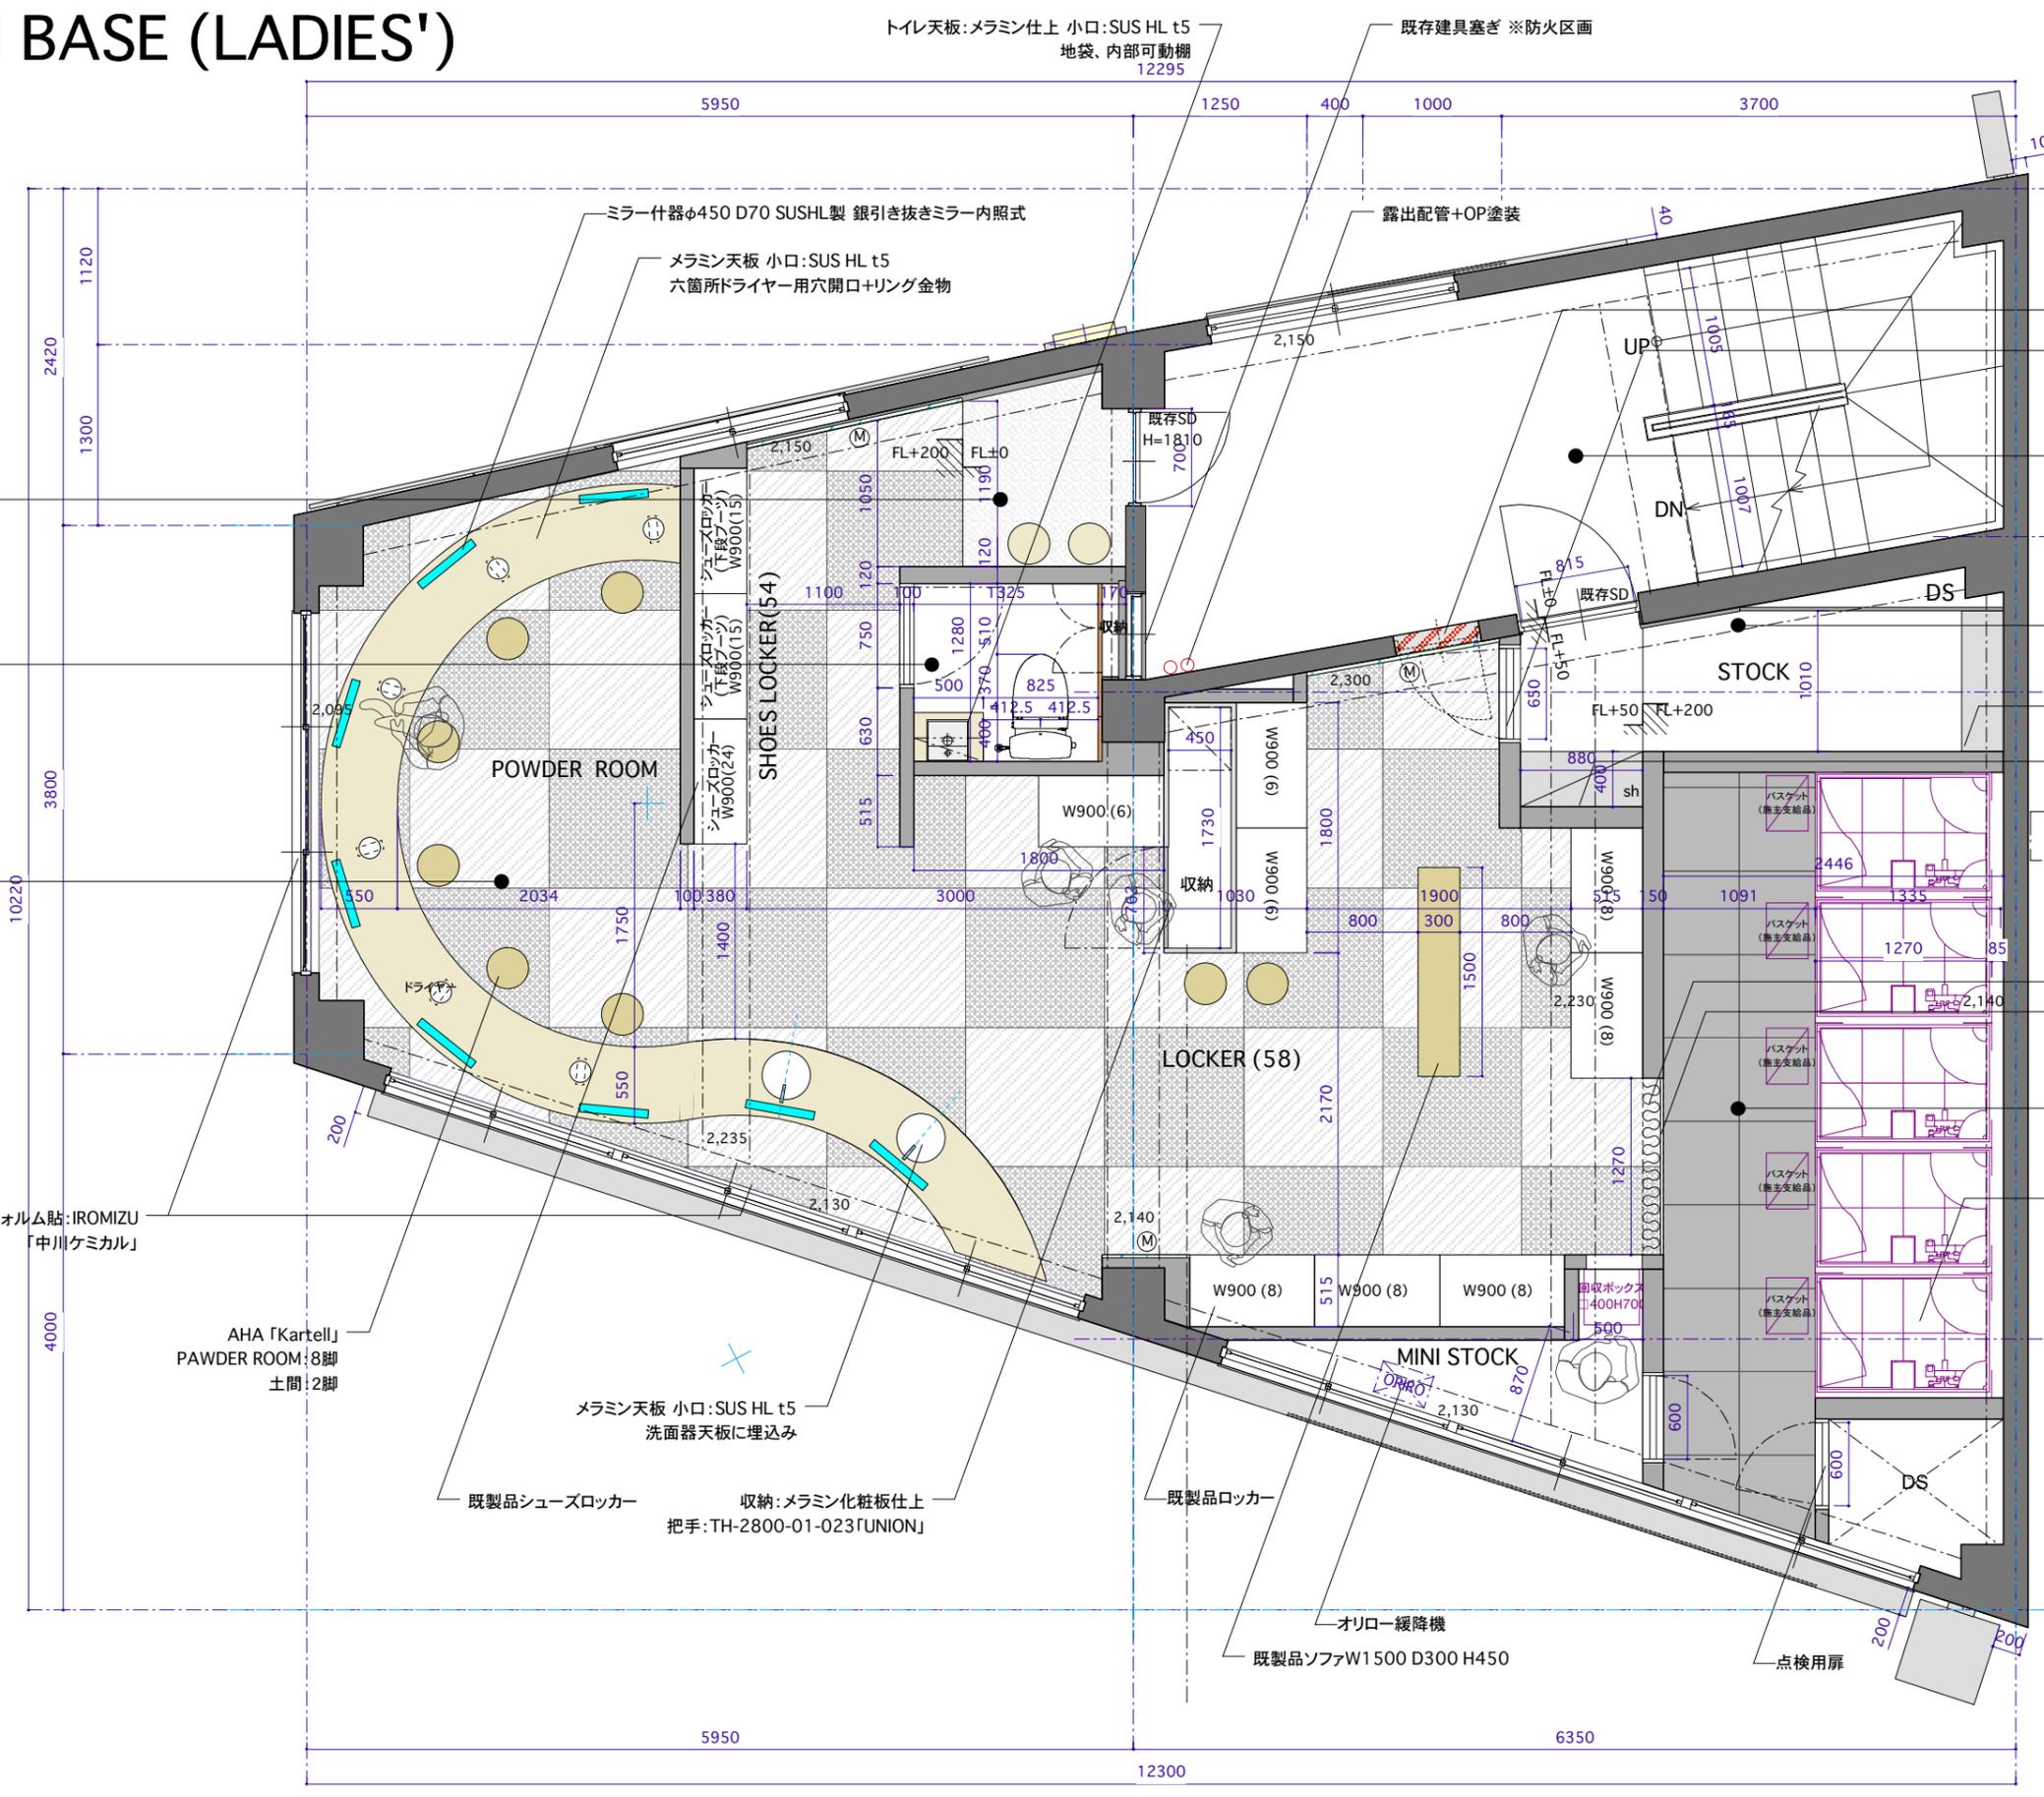

階段室
FL±0 (SL+30)
CH=2600
モルタル塗装+クリアウレタン仕上

STOCK
FL±0 (SL+30)
CH=2600
塩ビタイル貼

シャワーブース排水管隠し立上がり
固定棚×3段:メラポリ仕上

シャワーカーテン
見切り金物:SUS HL t5

SHOWER
FL+200 (SL+230)
CH=2400
塗布防水+タイル貼
□600クリア「DINAONE」
シャワーブースユニット

窓ガラス:既存ガラスにフィルム貼:「IROMIZU」「中川ケミカル」

AHA「Kartell」
PAWDER ROOM:8脚
土間:2脚

メラミン天板 小口:SUS HL t5
洗面器天板に埋込み

既製品シューズロッカー
収納:メラミン化粧板仕上
把手:TH-2800-01-023「UNION」

既製品ロッカー

オリロー緩降機
既製品ソファW1500 D300 H450

点検用扉

FL~梁下

brownbag lab.
kyomachibori center bldg. #705, 1-17-16
Kyomachibori, nishi-ku, OSAKA

design	check	drawing
ABE	ABE	KURITA


project
仮称)
三錦ビルPJ/鹿屋アスリート食堂
/10over9(テンオーバーナイン)

title
4F PLAN
scale
1/50

date
23.JAN.2014
14.FEB.2014
20.FEB.2014(入札説明会)
27.MAR.2014【竣工図】

page No.

RF ROOF TOP SALON 15seats

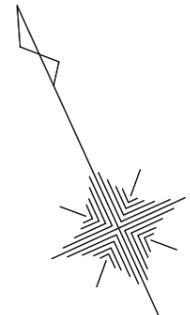

ROOF TOP SALON	76.37sqm (23.10T)
共用	10.75sqm (3.25)
	87.10sqm (26.35T)

階段室
FL±0
CH=2600
既存にクリアウレタン仕上

モルタル架台
ROOF TOP SALON
(SL+30)
—
既存利用

brownbag lab.
 kyomachibori center bldg. #705, 1-17-16
 Kyomachibori, nishi-ku, OSAKA

design	check	drawing
ABE	ABE	KURITA

project	仮称) 三錦ビルPJ/鹿屋アスリート食堂 /10over9(テンオーバーナイン)
---------	--

title	RF PLAN
scale	1/50

date	23.JAN.2014 14.FEB.2014 20.FEB.2014(入札説明会) 27.MAR.2014【竣工図】
------	--

page No.	
----------	--