
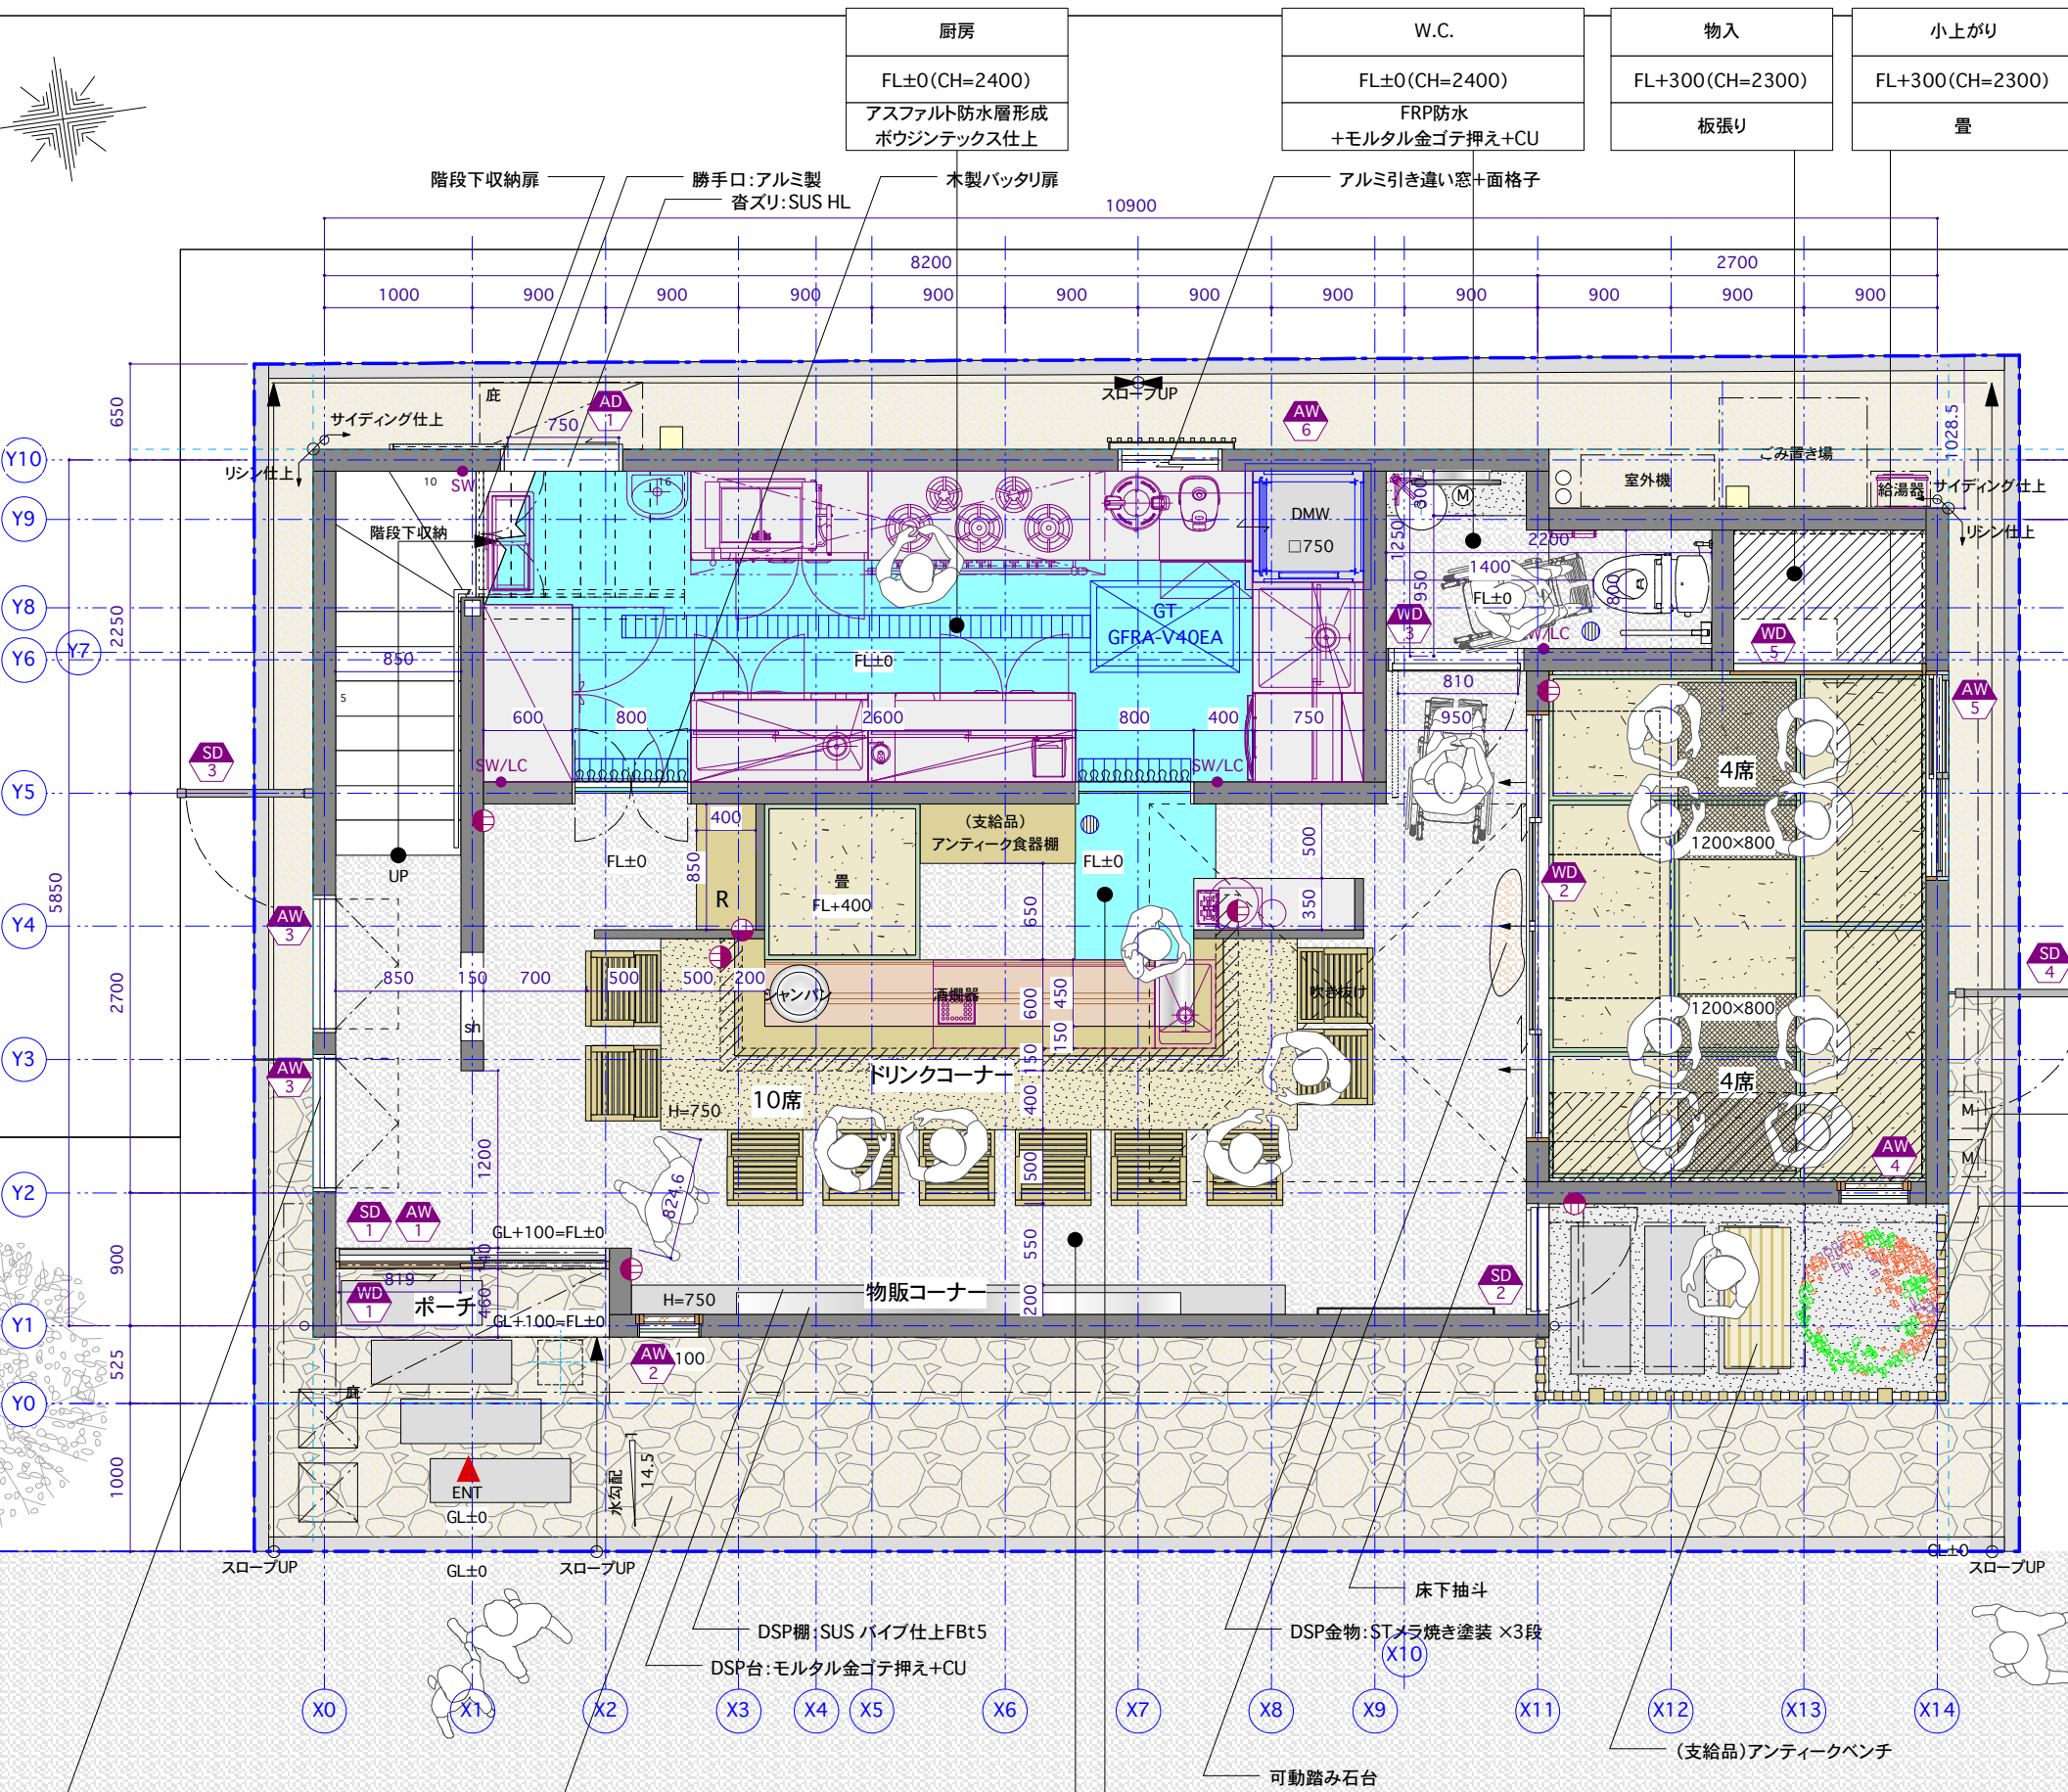


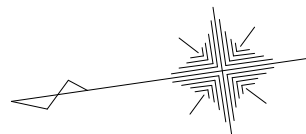

敷地概要	
敷地面積:	96.07sqm (29.06T)
建蔽率:	62.7%(≦80%)
容積率:	97.4%(≦407%)
用途地域:	商業地域
防火地域:	防火地域
高度地区:	
建築面積:	60.26sqm
床面積: 1F床面積:	60.26sqm
2F床面積:	33.30sqm
延床面積:	93.56sqm
建物高さ	7.35m

竹垣:アンティーク竹垣+造作

砂利

アルミ製すべり出し窓 ディオPG「LIXIL」



brownbag lab.

kyomachibori center bldg. #705, 1-17-16
Kyomachibori, nishi-ku, OSAKA

design

ABE

check

ABE

drawing

KURITA

project

錦町 如月

title

1F PLAN

scale

1/50 (A3)

date

30.OCT.2014

11.NOV.2014【入札説明会】

30.JAN.2015

24.JUN.2015【竣工図】

page No.

4

個室(大)	個室(小)
FL±0(CH=2300)	FL±0(CH=2300)
フローリング貼	フローリング貼