



空調 換気計画は？

ダクトと照明レール位置の高さ関係は問題ない？

ダクトが施工可能ですかね？
ギリギリですね。

誘導灯いると思います。

基本情報	建物名称/階数/当該フロア階数	: 芝大門MFビル/B1F
	建物用途/当該フロア用途	: 事務所、飲食店/事務所
	建物延床面積/当該フロア延床面積	: -----
	天井高	: CH=2700(竣工図より)
	OAフロア	: FL+50
	天井照明	: 在来天井
	排煙方式	: 自然排煙

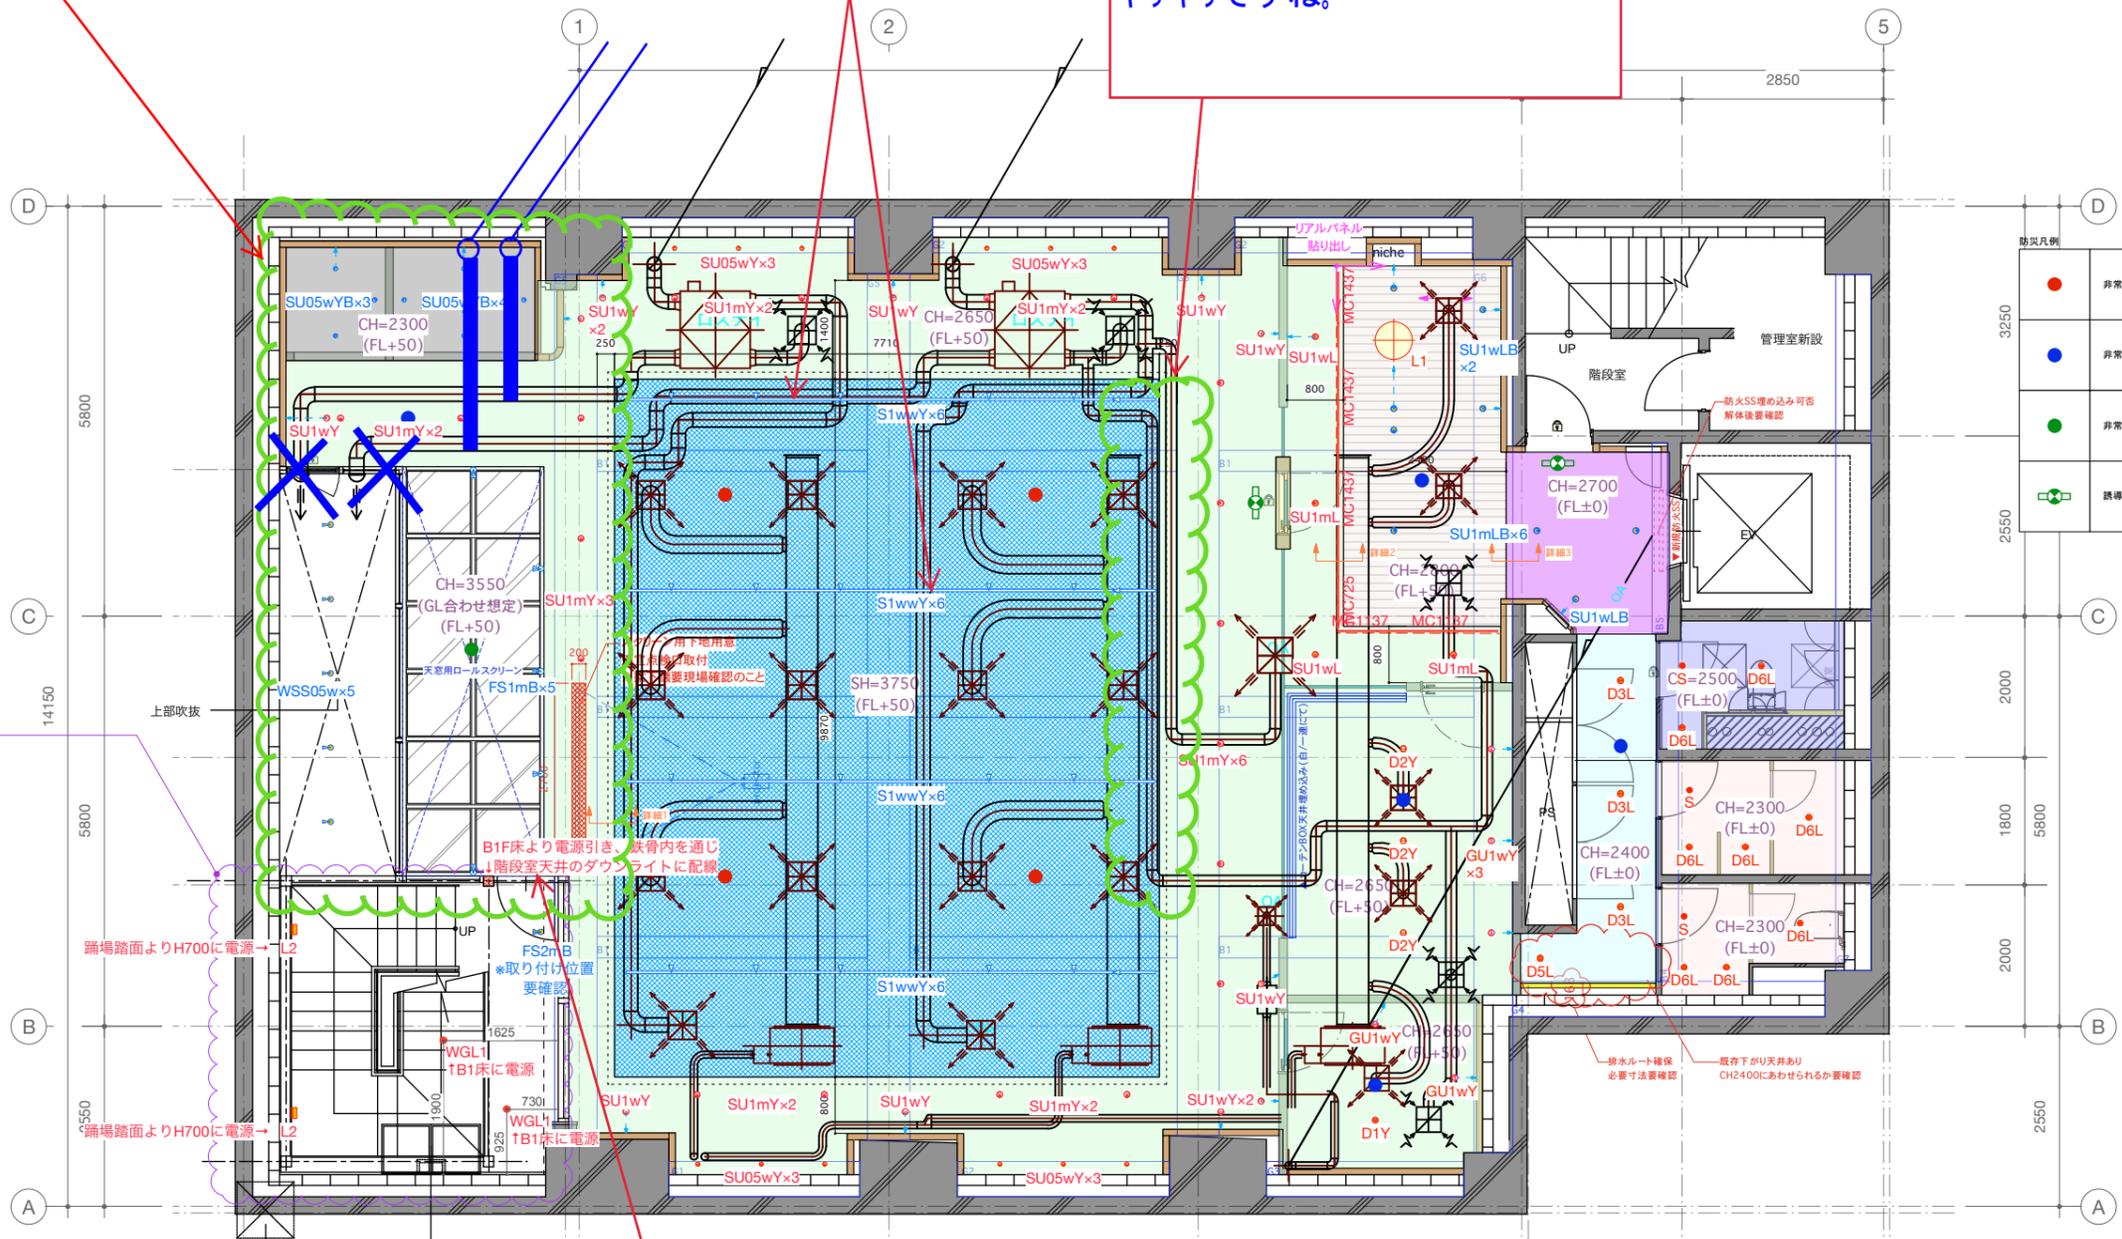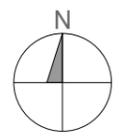





非常照明/NNF893005C	非常照明/NNF890605C	非常照明/NNF890005C	誘導灯
-----------------	-----------------	-----------------	-----

欄間CLOSE(t115) LGS65+PB12.5両面二層貼り +GW24kg/m充填	欄間CLOSE(t90) LGS65+PB12.5両面二層貼り R箇所Fボードにて	欄間CLOSE(t200) LGS100+45+PB12.5両面二層貼り +GW24kg/m充填	欄間CLOSE(t70) LGS45+PB12.5両面二層貼り	既存トイレパーティション +新規LGS下がり壁 LGS65+PB12.5両面二層貼り
--	---	--	------------------------------------	--

ガラス凡例	ガラス間仕切り:欄間CLOSE t10アルガラス/飛散防止フィルム貼り 上下SUコ字25*25 焼き付け塗装(19-30A/日竣工/3分艶)	新規ドライエアーガラスサッシ サッシフレーム:焼き付け塗装 (19-30A/日竣工/3分艶)	新規階段室ガラス間仕切り サッシフレーム:焼き付け塗装 (19-30A/日竣工/3分艶)
-------	---	--	--

天井仕上凡例	既存在天井撤去+新規在来天井組 t6アルパネル貼り ※要サンプル確認 ※解体後天高要検証	CH=2800 (FL+50)	既存在天井撤去+新規在来天井組 AEP塗装(N-90/日竣工/艶消し) ※一部間接照明取付	CH=2650 (FL+50)	新規在来天井組 AEP塗装(N-90/日竣工/艶消し)	CH=2300 (FL+50)	既存在天井+一部ボード補修 AEP塗装(N-90/日竣工/艶消し)	CH=2400 (FL±0)	既存在天井+一部ボード補修 AEP塗装(N-90/日竣工/艶消し)	CH=2300 (FL±0)	既存在天井+一部ボード補修 AEP塗装(N-90/日竣工/艶消し)	CH=2500 (FL±0)	既存在天井撤去+新規在来天井組 AEP塗装(N-90/日竣工/艶消し)	CH=2700 (FL±0)	スケルトン天井/AEP吹付け塗装 (H22-75B/日竣工/艶消し) 立ち上がり(SLまで)既存在:同色塗装仕上	SH=3750 (FL+50)	新規ゲート造作 塩ビシート貼り(TU-4533/sangetsu)	CH=2350 (FL+50)
--------	---	--------------------	---	--------------------	--------------------------------	--------------------	--------------------------------------	-------------------	--------------------------------------	-------------------	--------------------------------------	-------------------	--	-------------------	--	--------------------	--------------------------------------	--------------------

*詳細要確認

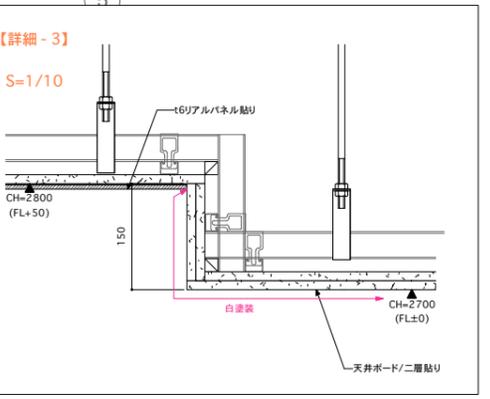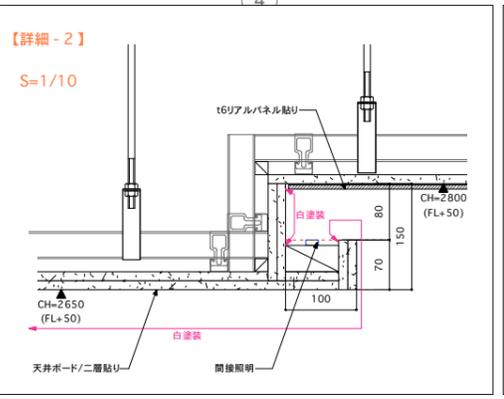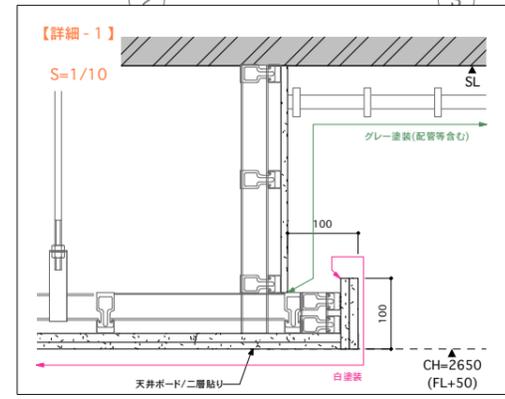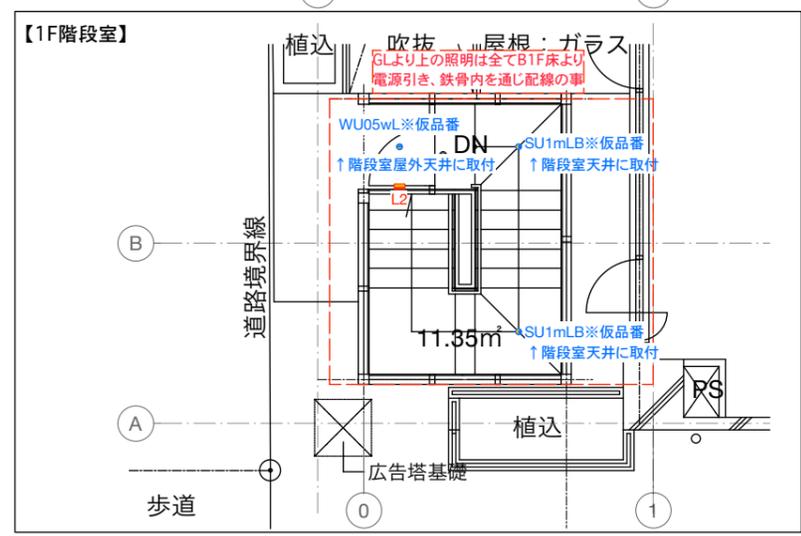

2022.09.09	2022.11.15	150-0001 東京都渋谷区神宮前1-13-9 アルテカプラザ原宿 2F, 3F	TEL :03-5412-1001 FAX :03-5412-1011	DRAW A.Tamura Y.Murakami	No. A-05
2022.10.04	2022.11.29				
2022.10.12	2023.01.18				
2022.10.28	2023.02.28				
PROJECT	+SHIFT SHIBADAMON_B1	TITLE	総合天図		
LOCATION	港区芝大門2-1-16	SCALE	S=1/100(A3) S=1/50(A1)		

DRAFT